


RZUT PARTERU

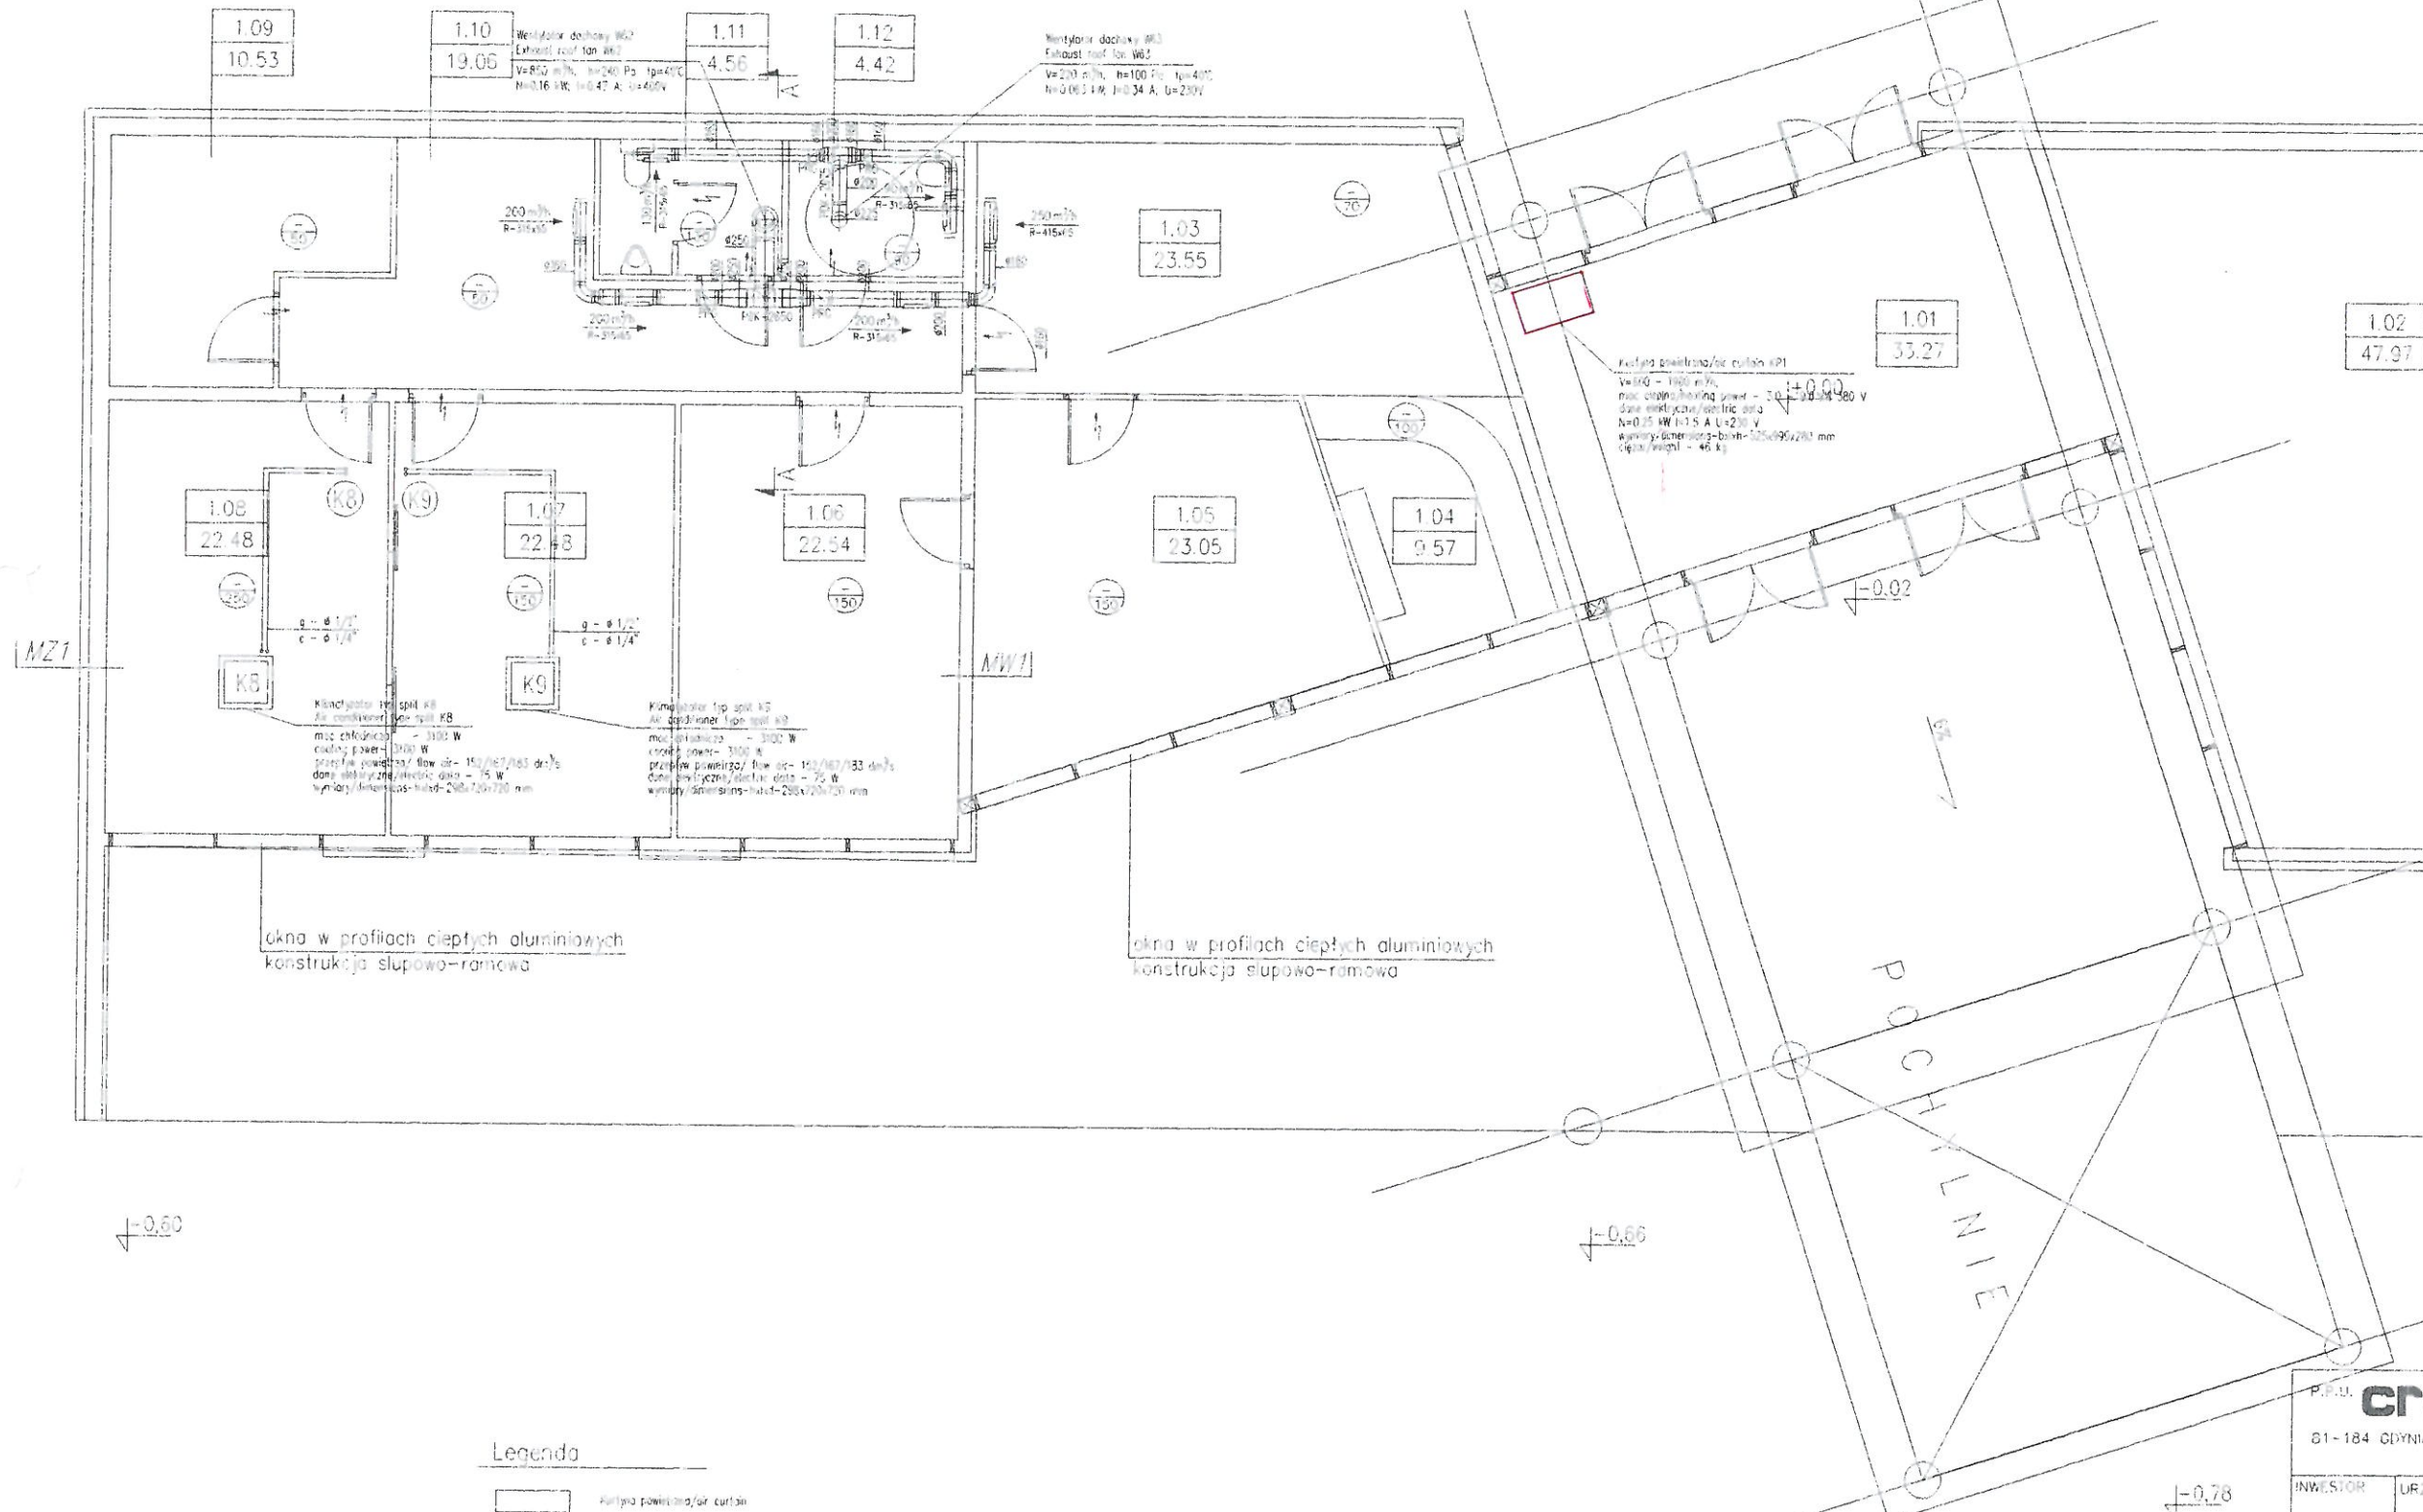

INSPEKTOR NAL...
Hryniewicz
mgr inż. Danuta Hryniewicz
upr. bud. 4725/Gd/98

DOKUMENTACJA
POWYKONAWCZA

mgr inż. Olga Kralewska
Uprawnienia budowlane do kierowania robotami
budowlanymi bez ograniczeń w specjalności:
instalacje i sieci sanitarne
upr. bud. POM/0018/OWOS/05

Okalewsh


Legenda



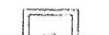


Exhaust grille mounted on spiro duct

PRZEPUSTNICA oddziaływo-regulacyjno do kanału spiro
Controlling and cut off throttle for spiro duct

WARTY I KSZTAŁTY wykłonne okrągłe wykonane w technologii spiro


POK - 20% distance lower edge of duct to floor

Podcięcie drzwi wg proj. architektury
Cutting out door according to architecture design


P.F.U. creon sp. z o.o. OGRZEWANIE POWIETRZNE
KLIMATYZACJA
81-184 GDYNIA ul. Energetyków 7 t. (0-58) 661-54-00 fax. 621-78-66
CREON@CREON.PL

| | | | | | | | | | | | | | | | | | | |
|-----------|--|--|-------------------|--|--|--|--|--|--|--|--|--|--|--|------|-------|---|--|
| INWENSTOR | URZĄD MIEJSKI W GDYNI | | | | | | | | | | | | | | D.T. | | | |
| OBJĘCI | POMORSKI PARK NAUKOWO-TECHNOLOGICZNY E1-4S1 GDYŃA, AL. ZWŁASTWA 95/98 | | | | | | | | | | | | | | | | | |
| BRANŻA | SANITARNA | | | | | | | | | | | | | | | | | |
| PROJEKT | PROJEKT PRZYKONAWCZY WENTYLACJA I KLIMATYZACJA | | | | | | | | | | | | | | L.P. | | | |
| RYSENEK | PARTER BUDYNEK ADMINISTRACYJNY RZUT | | | | | | | | | | | | | | X | | | |
| NR RYS. | 31 | | | | | | | | | | | | | | | ZMAJĄ | X | |
| DATA | 03.2006 | | PRERÓBNI RYSÓT | | mgr inż. Leszek Tomaszewski nr upr: GT-III-020/737/77 | | | | | | | | | | | | | |
| SKALA | 1:100 | | OPRACOWAŁ | | mgr inż. Dorota Soltan | | | | | | | | | | | |  | |