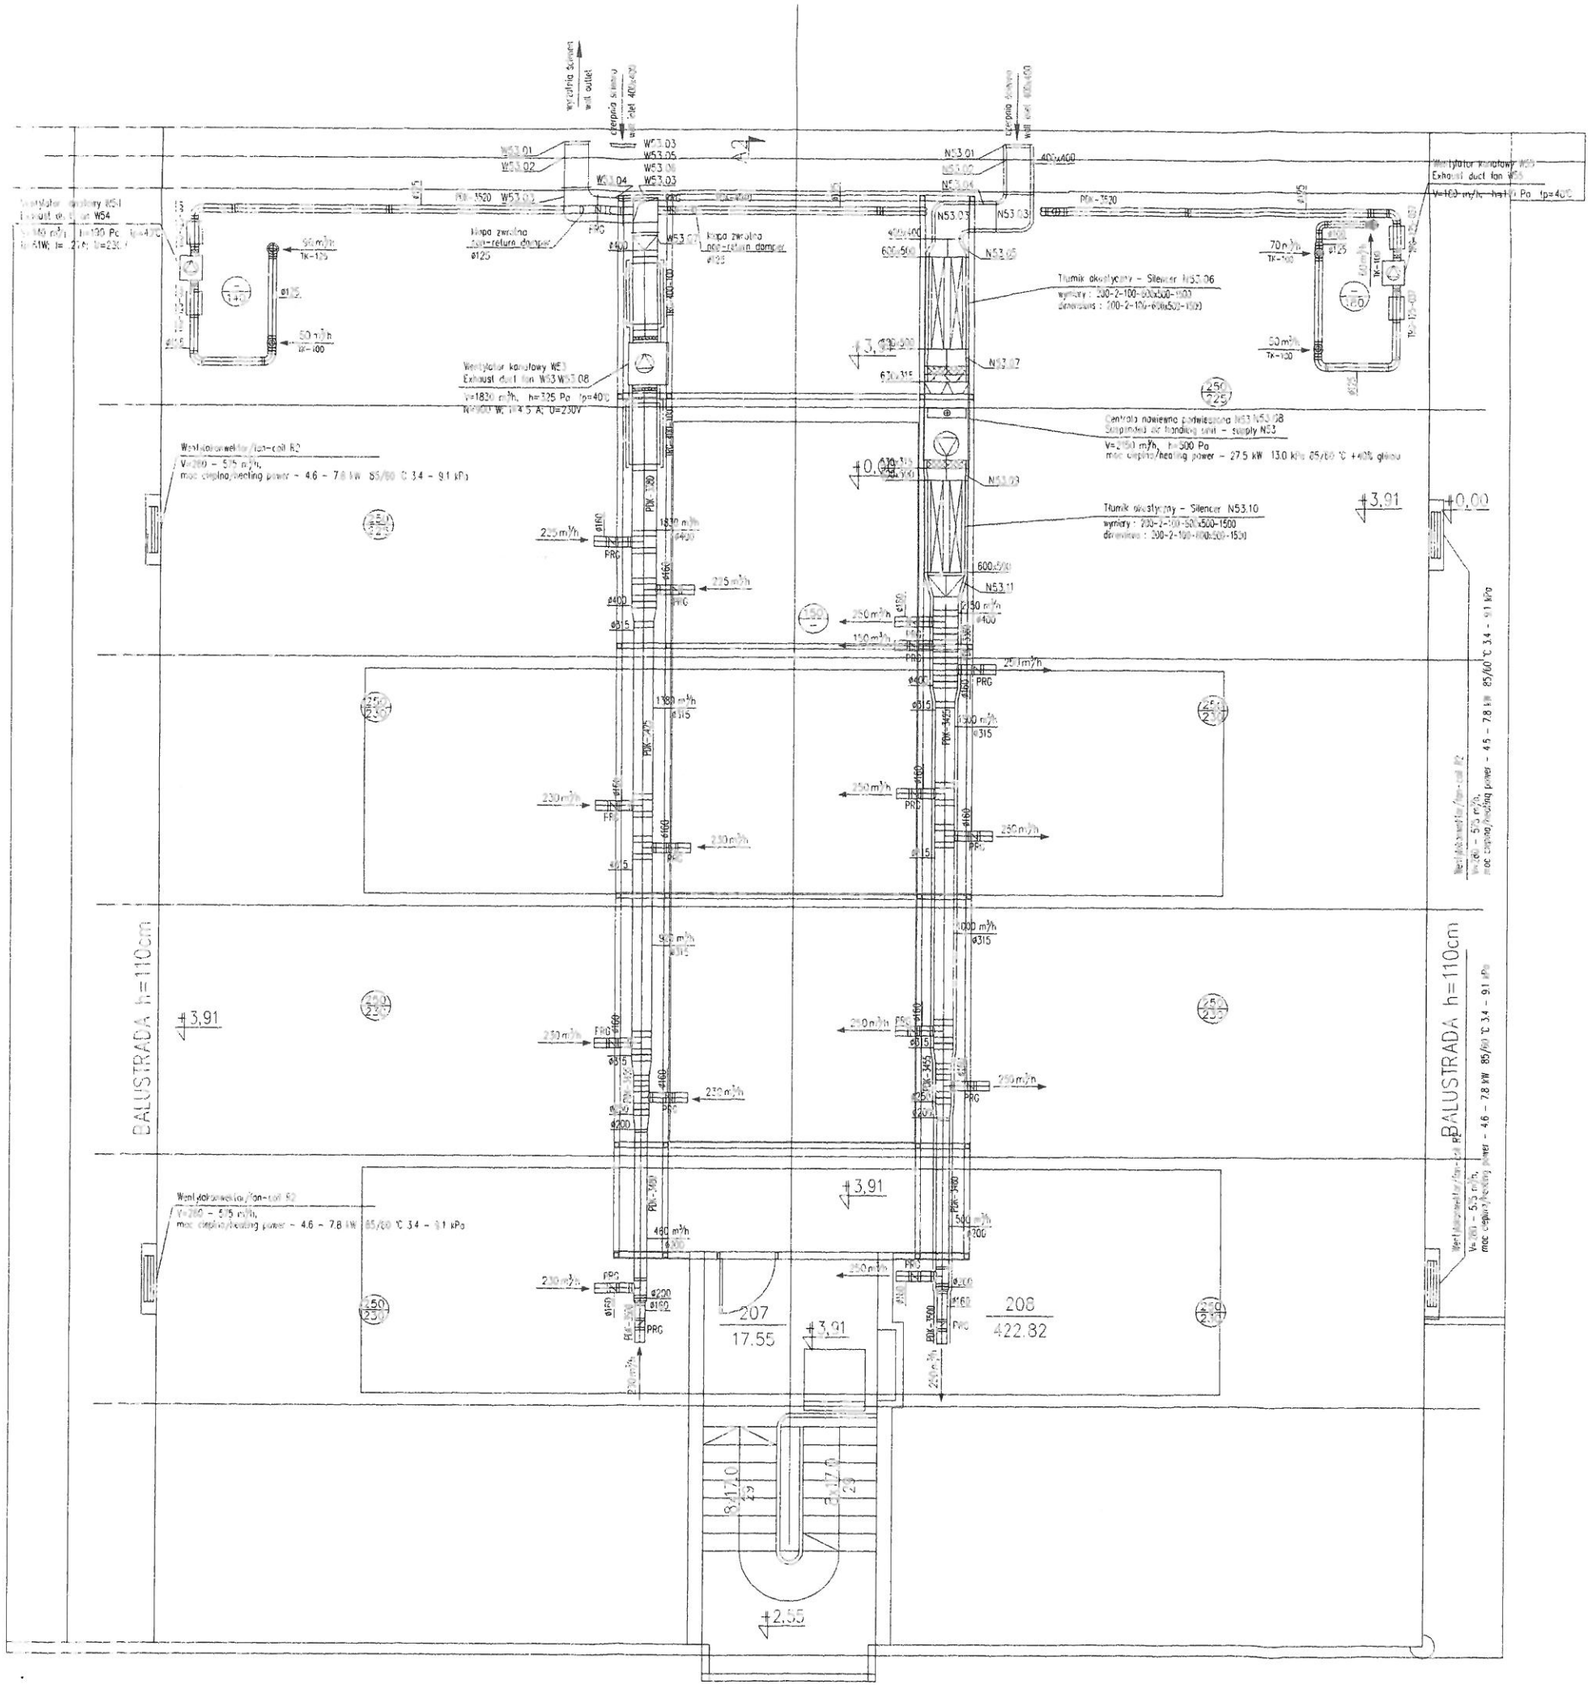

INSPEKTOR NADZORU
mgr inż. Danuta Hrynkiewicz
upr. bud. 4725/Gd/90

mgr inż. Olga Kralewska
Uprawnienia budowlane do kierowania robotami budowlanymi bez ograniczeń w specjalności:
instalacje i sieci sanitarne
upr. bud. POM/0018/OWOS/05

P.P.U. creon sp. z o.o. OGRZEWANIE POWIETRZNE KLIMATYZACJA
81-154 GDYNIA ul. Energetyków 7 t. (0-58) 661-54-00 fax. 621-75-66
CREON@CREON.PL

INWESTOR	URZĄD MIEJSKI W GDYNI	D.T.
OBIEKT	POMORSKI PARK NAUKOWO TECHNOLOGICZNY 81-451 GDYNIA, AL. ZWYCIĘSTWA 96/98	
BRANŻA	SANITARNA	
PROJEKT	PROJEKT POWYKONAWCZY WENTYLACJA I KLIMATYZACJA	L.P.
RYSUNEK	PLATFORMA – MODUŁ A RZUT	X
NR RYS.	2 1	ZMIANA x
DATA 03.2006	KIEROWNIK ROBÓT: mgr inż. Leszek Tomaszewski, nr upr. GT-III-630/737/77	
SKALA 1:100	OPRACOWAŁ: mgr inż. Dorota Sołtan	